


改修後 2階平面図 S=1:100  
(電灯設備)

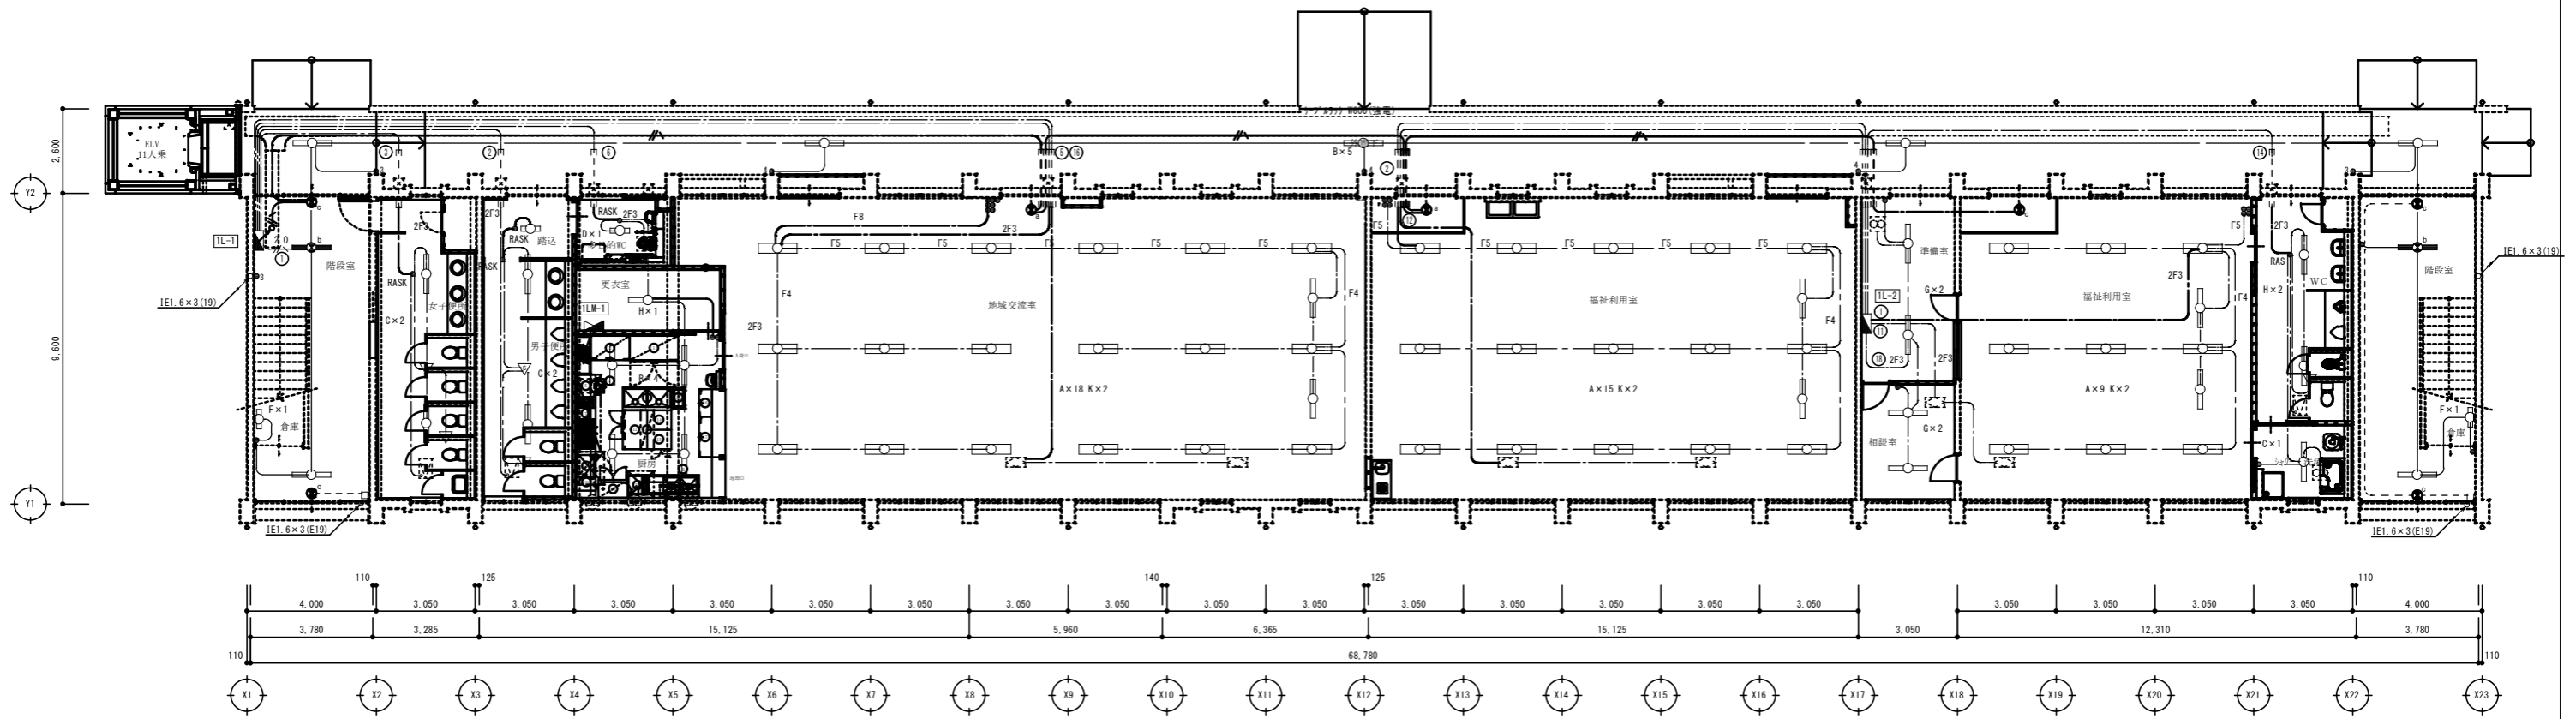

改修後 1階平面図 S=1:100  
(電灯設備)

完成図

